


圖面來歴

21-3-12 現物計測作成

中央横断面図



S=1/50

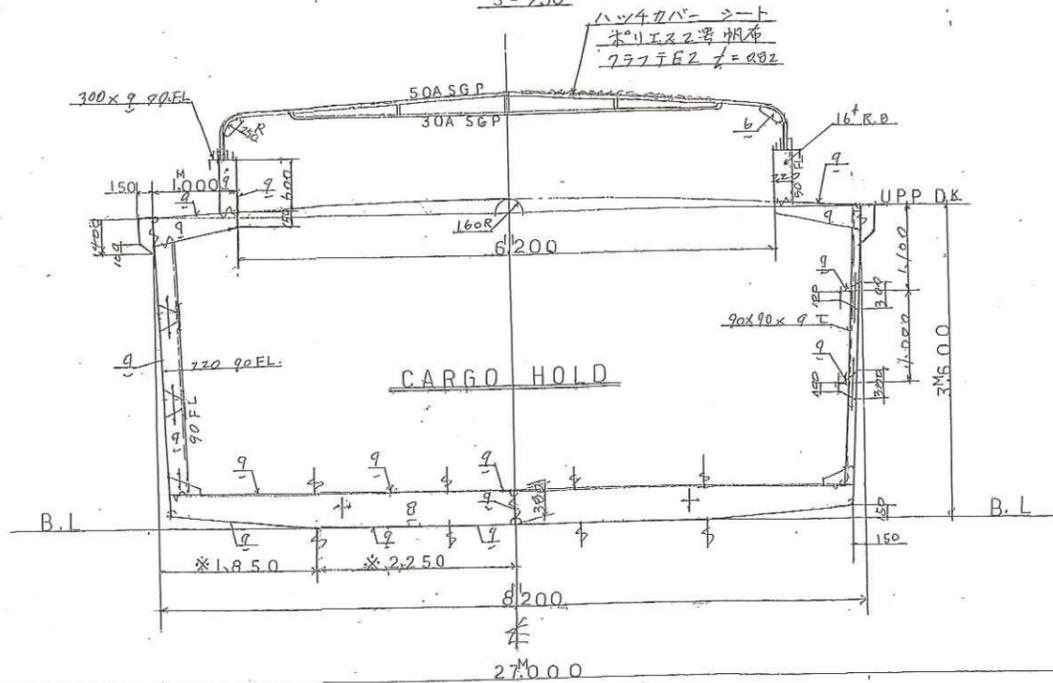

主要寸法

長さ	35000
幅	8200
深さ	3160

註記  
1) 寸法(キ-ル巾)は浮上計測に付き類似船より  
記入した。本船の上船時再確認下す。

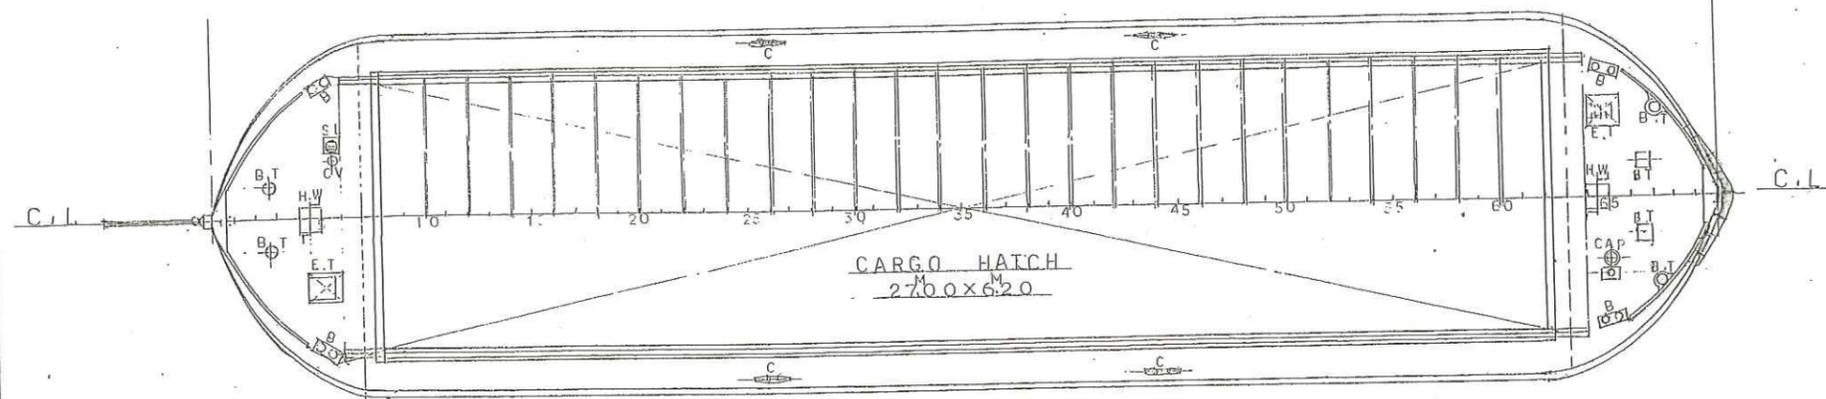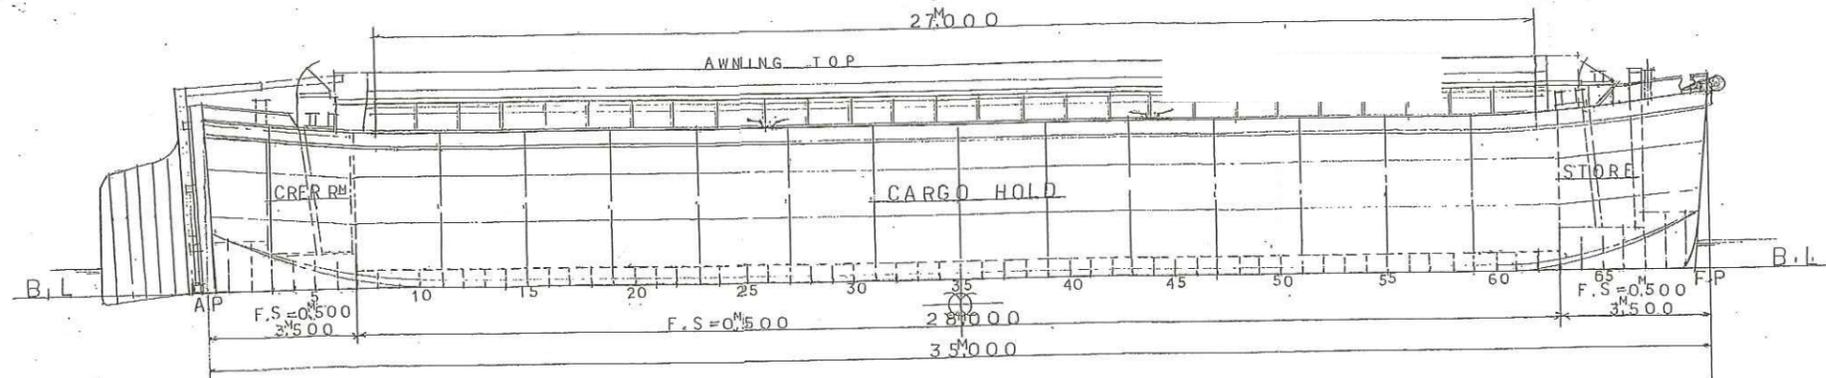

二光商運(株)

第二佐田丸

完成図

三十五米型鋼製船  
中央般横断面図

S NO

尺度 1/100, 1/50

二光商運(株)

設計

製図 Y.T

写図

21.3.12